



Planzeichenerklärung

Gemäß Planzeichenerordnung 1990 und der Bauutzungsverordnung
i. d. F. der Bekanntmachung vom 23.01.1990

- Art der baulichen Nutzung
(gem. § 5 Abs. 2 Nr. 1, § 1 Abs. 1 BauGB)
- Sonderbaufläche (Zweckbestimmung: siehe Planeinschrieb)
(§ 1 Abs. 1 Nr. 4 BauNVO)
- Sonstige Planzeichen
- Grenze des räumlichen Geltungsbereichs der 46. Änderung des Flächennutzungsplanes
 - Nummer der Änderungsbereiche
 - Umgrenzung der für bauliche Nutzungen vorgesehenen Flächen, deren Böden erheblich mit umweltgefährdeten Stoffen belastet sind
 - Abgrenzung unterschiedlicher Nutzung z.B. von Baugebietes, oder Abgrenzung des Maßes der Nutzung innerhalb eines Baugebietes (gem. §1 Abs. 4, §16 Abs. 5 BauNVO)

PRÄAMBEL UND AUSFERTIGUNG DES FLÄCHENNUTZUNGSPLANES

Auf Grund des § 1 Abs. 3 des Baugesetzbuches (BauGB) i. V. m. § 40/§ 72 Abs.1 Nr.1 der Niedersächsischen Gemeindeordnung hat der Rat der Stadt Georgsmarienhütte diese Änderung des Flächennutzungsplanes, bestehend aus der Planzeichnung und den textlichen Darstellungen im Erläuterungsbericht, beschlossen.

Georgsmarienhütte, den 16.12.2005

Aufstellungsbeschluss

Der Rat/Verwaltungsausschuss der Stadt hat in seiner Sitzung am 14.06.1995 die Aufstellung des Flächennutzungsplanes beschlossen. Der Aufstellungsbeschluss ist gemäß § 2 Abs. 1 BauGB am 06.06.2005 ortsüblich bekanntgemacht.

Georgsmarienhütte, den 16.12.2005

Planunterlage

- Vervielfältigungsvermerke
- Kartengrundlage: Auszug ALK
 - Herausgebervermerk: Herausgegeben vom Katasteramt Osnabrück
 - Erlaubnisvermerk: Vervielfältigungserlaubnis erteilt durch das Katasteramt Osnabrück an Stadt Georgsmarienhütte

Öffentliche Auslegung

Der Rat/Verwaltungsausschuss der Stadt hat in seiner Sitzung am 14.09.2005 dem Entwurf des Flächennutzungsplanes und des Erläuterungsberichts zugestimmt und seine öffentliche Auslegung gemäß § 3 Abs. 2 BauGB beschlossen.

Ort und Dauer der öffentlichen Auslegung wurden am 04.10.2005 ortsüblich bekanntgemacht.

Der Entwurf des Flächennutzungsplanes und des Erläuterungsberichts haben vom 12.10.2005 bis 14.11.2005 gemäß § 3 Abs. 2 BauGB öffentlich ausgelegen.

Georgsmarienhütte, den 16.12.2005

Vereinfachte Änderung

Der Rat/Verwaltungsausschuss der Stadt hat in seiner Sitzung am dem vereinfachten geänderten Entwurf des Flächennutzungsplanes und des Erläuterungsberichts zugestimmt. Den Beteiligten im Sinne von § 3 Abs. 3 Satz 3 BauGB wurde mit Schreiben vom Gelegentlich zur Stellungnahme bis zum gegeben.

Georgsmarienhütte, den

Feststellungsbeschluss

Der Rat der Stadt hat nach Prüfung der Bedenken und Anregungen gemäß § 3 Abs. 2 BauGB den Flächennutzungsplan nebst Erläuterungsbericht in seiner Sitzung am 15.12.2005 beschlossen.

Georgsmarienhütte, den 16.12.2005

Genehmigung


Osnabrück, den 02. März 2006

Der Landrat
Im Auftrag
Gerald Bruns (Unterschrift)

Beitrittsbeschluss

Der Rat der Stadt ist den in der Genehmigungsverfügung vom (Az.:) aufgeführten Auflagen/Maßgaben/Ausnahmen in seiner Sitzung am beigetreten.

Der Flächennutzungsplan hat wegen der Auflagen/Maßgaben vom öffentlich ausgelegen. bis

Ort und Dauer der öffentlichen Auslegung wurden am bekanntgemacht. ortsüblich

Georgsmarienhütte, den

Inkrafttreten

Die Erteilung der Genehmigung des Flächennutzungsplanes ist gemäß § 6 Abs. 5 BauGB am 31.03.06 im Amtsblatt für den Landkreis Osnabrück bekanntgemacht worden.
Nr. 6


Der Flächennutzungsplan ist damit am 31.03.2006 wirksam geworden.

Georgsmarienhütte, den 05.05.2006

Geltendmachung der Verletzung von Vorschriften

Innerhalb von zwei Jahren seit Bekanntmachung des Flächennutzungsplanes sind Verletzungen von Verfahrens- und Formvorschriften gem. § 214 Abs. 1 BauGB oder beachtliche Mängel des Abwägungsvorganges gem. § 214 Abs. 3 BauGB nicht geltend gemacht worden. Entsprechende Verletzungen oder Mängel werden damit unbeachtlich.

Georgsmarienhütte, den

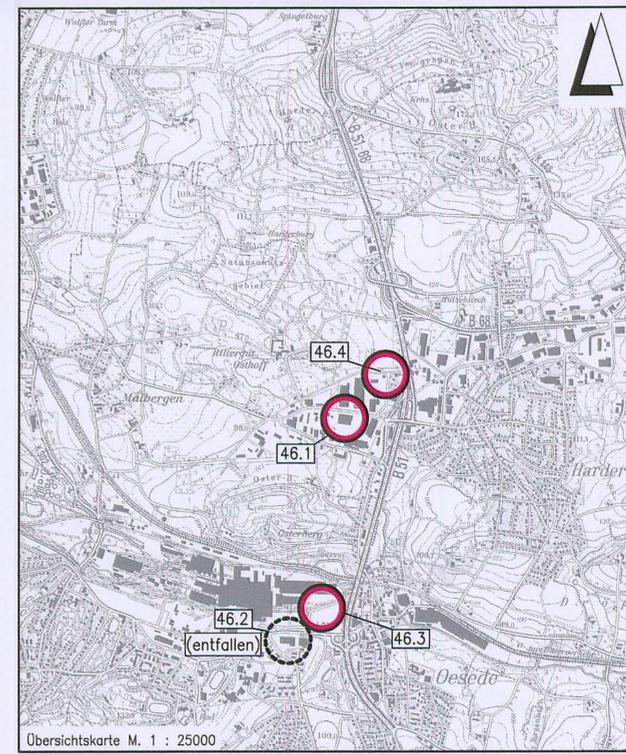

Entwurfsbearbeitung: **INGENIEURPLANUNG**
016-Lilienthal-Str. 13 49134 Wallenhorst
Telefon 05407/8 80-0 Fax 05407/8 80-88

201035	Datum	Zeichen
bearbeitet	2005-02	Dw
gezeichnet	2005-02	Hd/KH
geprüft	2005-12	Dw
freigegeben	2005-12-15	Ev

Wallenhorst, den 2005-12-15

GEORGS MARIEN HUETTE FLÄCHENNUTZUNGSPLAN 46. ÄNDERUNG

URSCHRIFT Maßstab 1 : 5000 Unterlage : 1 Blatt Nr. : 1(1)